


Oznámení o záměru města

V souladu se zákonem č. 128/2000 Sb. v platném znění - par. 39, odstavce 1) zveřejňuje MěÚ Budyně nad Ohří na základě usnesení Rady města Budyně nad Ohří ze dne 21.2.2022, č. usnesení 068/2022/RM, záměr města prodat část kanalizační přípojky na p.p.č.st.103/3, 103/2 (zastavěná plocha a nádvoří) a p.p.č. 1435/23 (ostatní komunikace) – o délce 10 bm v k. ú. Budyně nad Ohří

Zájemci mohou podávat své žádosti o prodej části kanalizační přípojky na MěÚ Budyně nad Ohří a po uplynutí zákonné lhůty stanovené pro zveřejnění bude na zasedání Zastupitelstva města Budyně nad Ohří rozhodnuto o případném prodeji a ceně.

Vyvěšeno dne: 7. 3. 2022

Sejmuto dne: 18. 3. .2022

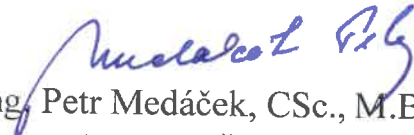
Ing. Petr Medáček, CSc., M.B.A.
starosta města



**Městský úřad
Budyně nad Ohří**
-6-

VODOVOD A TLAKOVÁ KANALIZACE
PRO STAVEBNÍ PARCELY BUDYNĚ n/O

SITUACE SKUTEČNÉHO PROVEDENÍ

M 1 : 500

09/2021

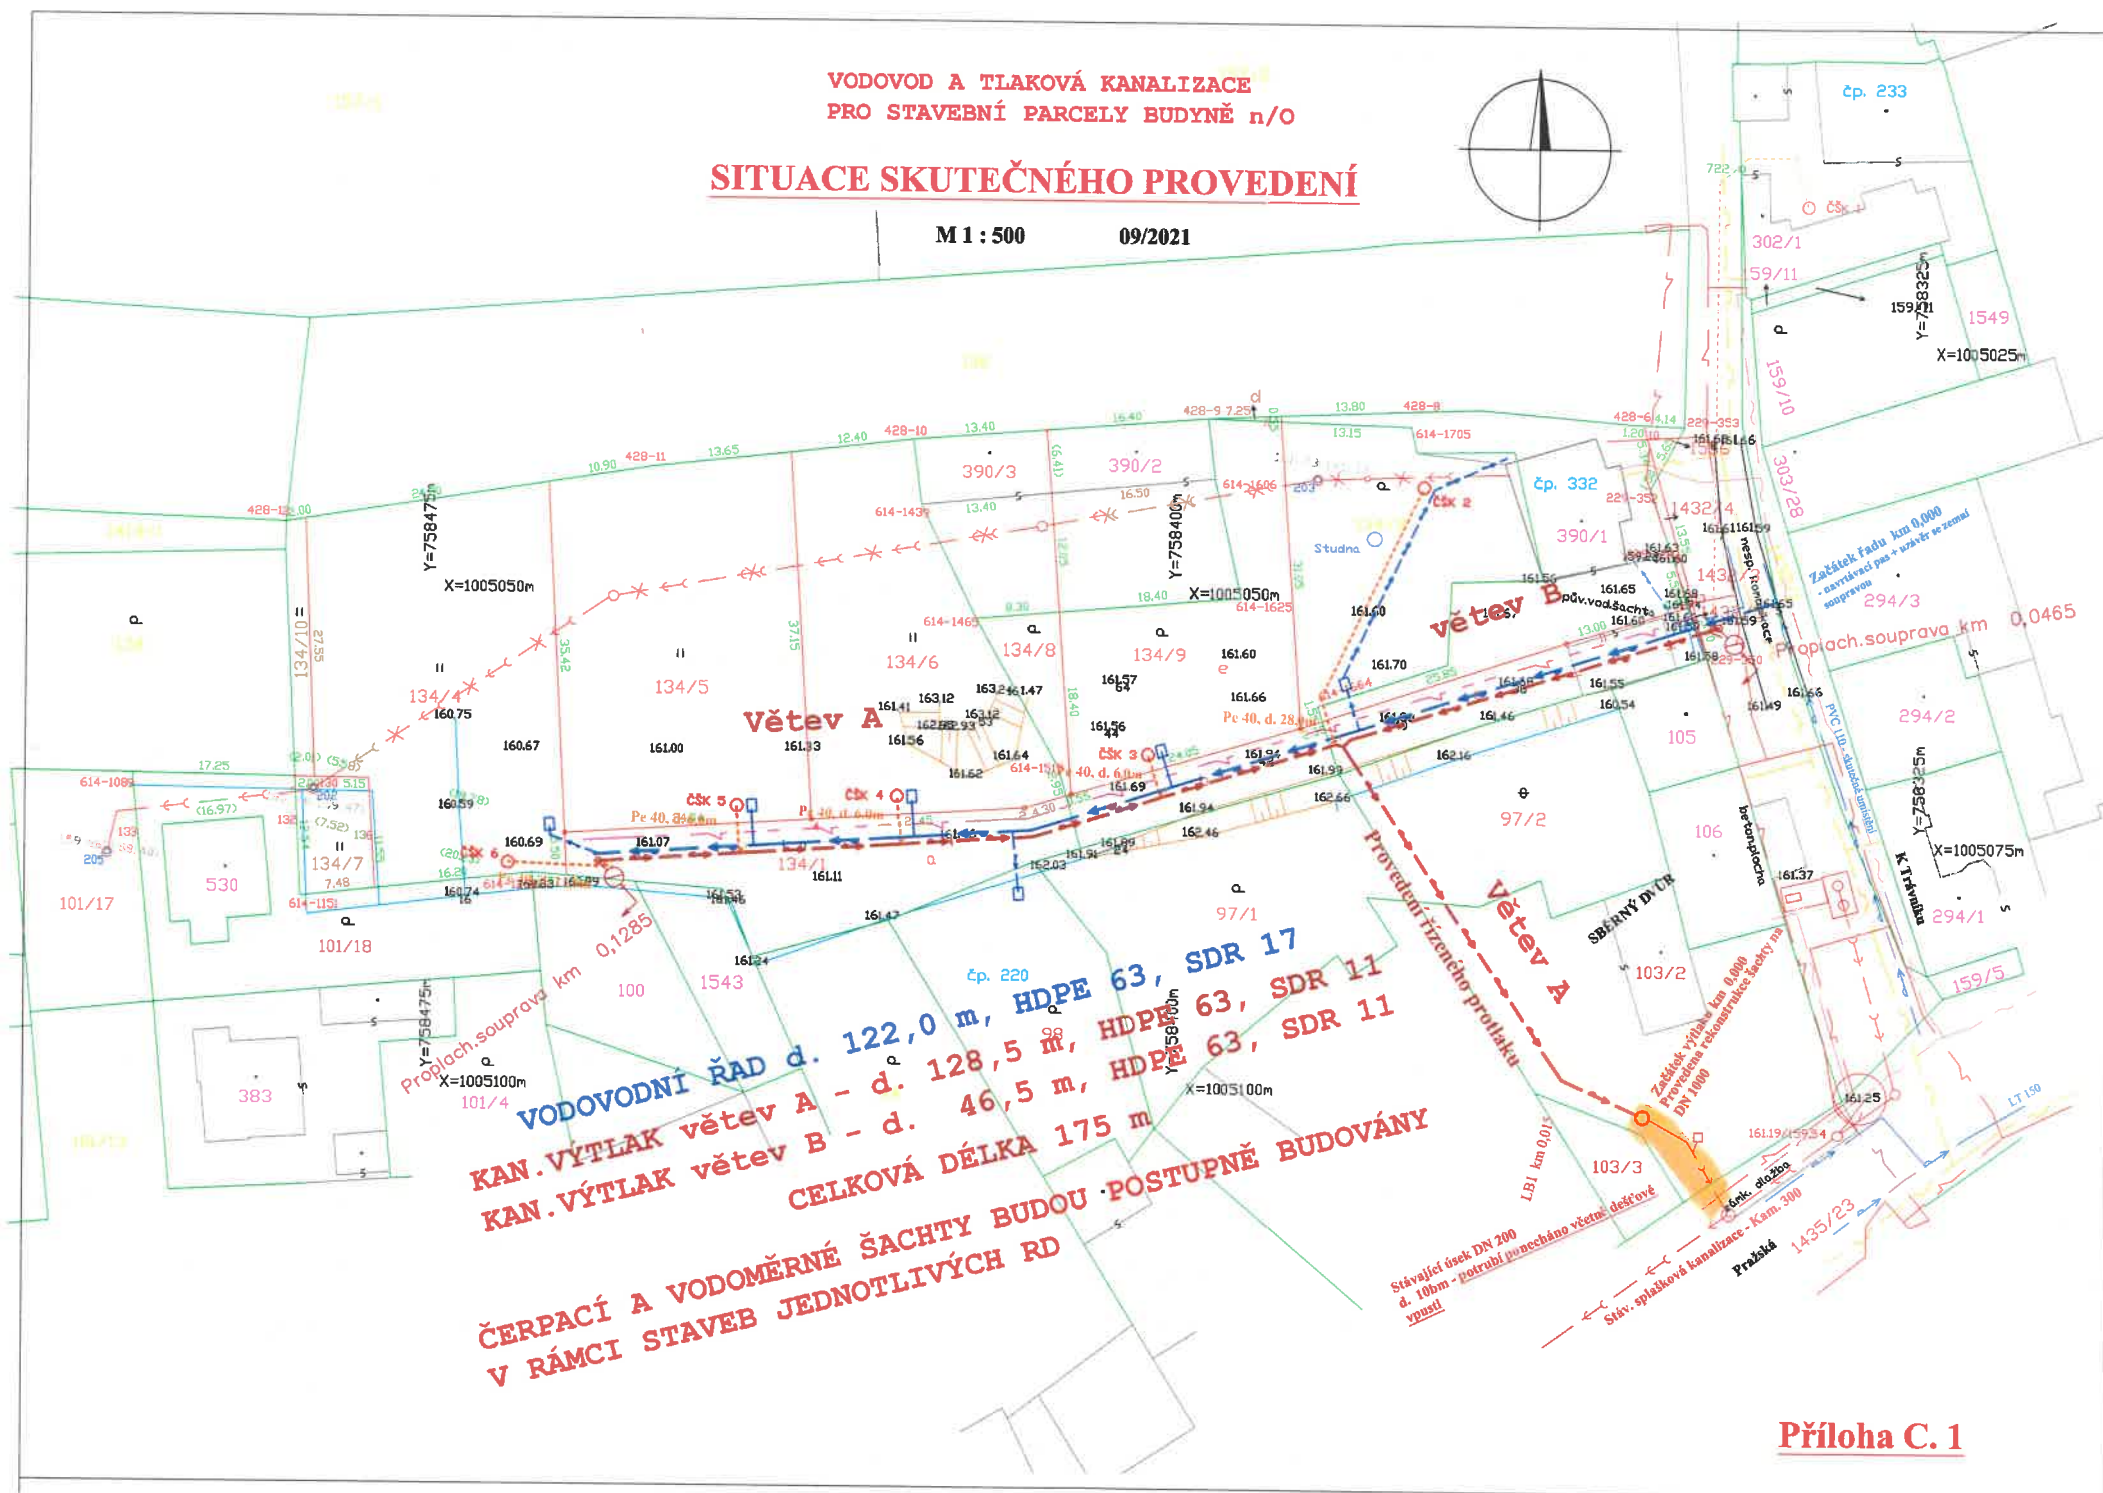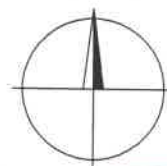

Příloha C. 1